


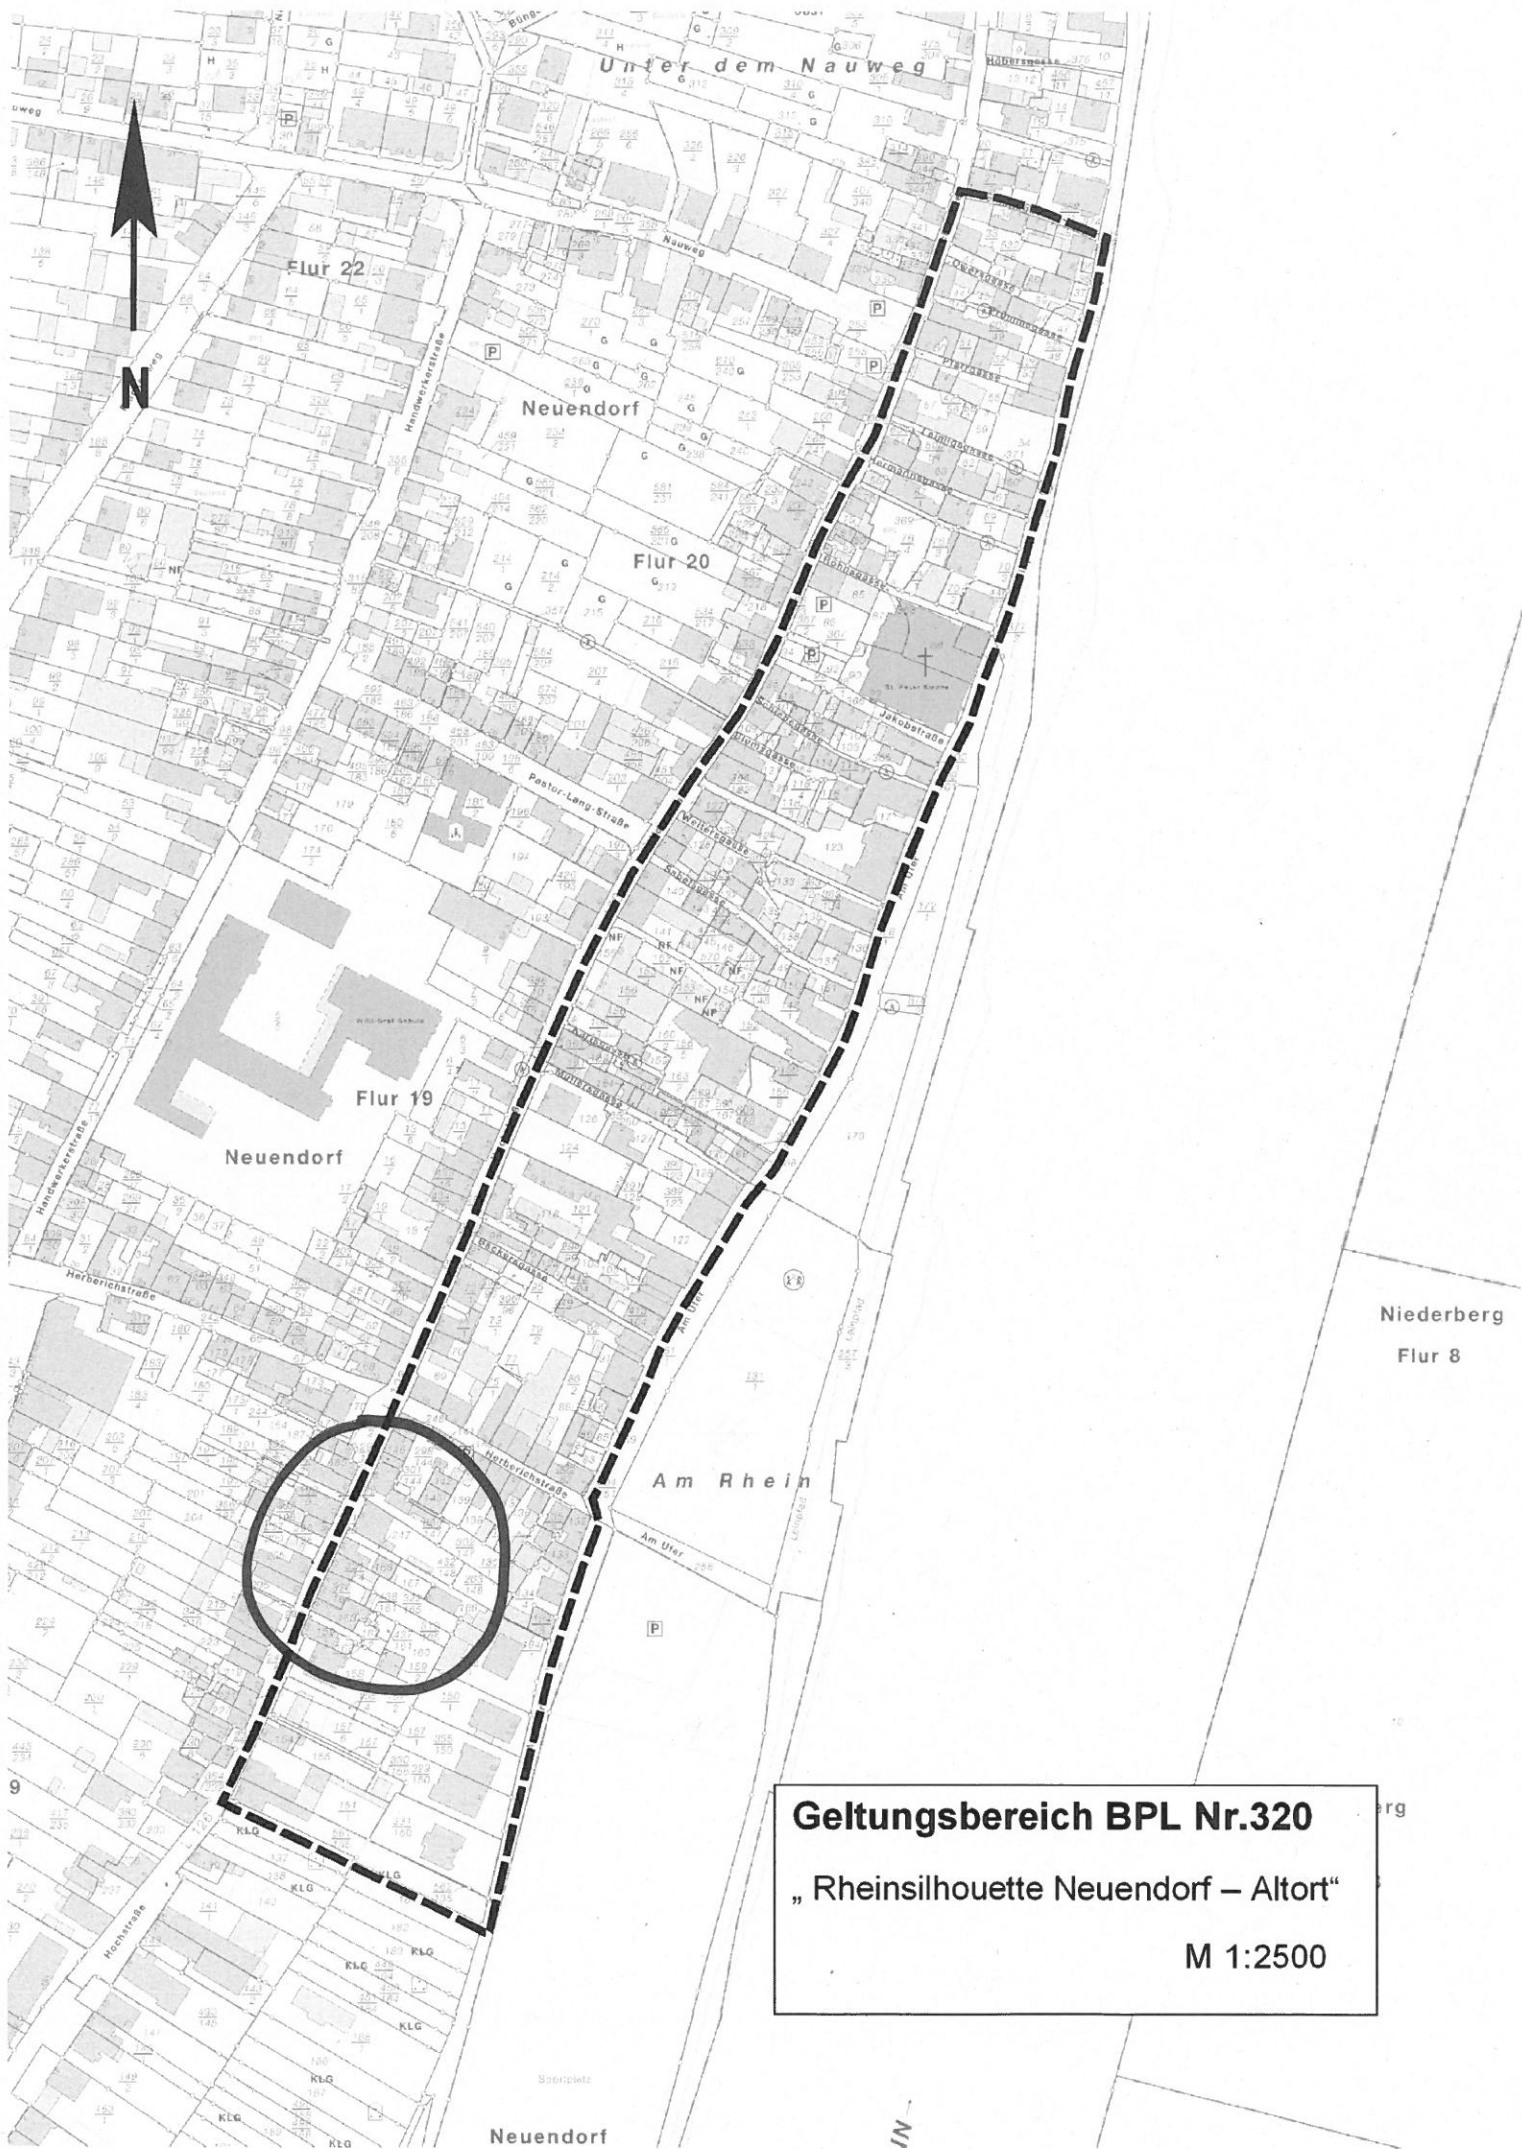

Geltungsbereich BPL Nr.320

„Rheinsilhouette Neuendorf – Altort“

M 1:2500

Auszug aus den Geobasisinformationen

Liegenschaftskarte



Rheinland-Pfalz

VERMESSUNGS- UND
KATASTERAMT
OSTEIFEL-HUNSRÜCK

Bauaufsicht

Eing.: 23. Jan. 2013


Hergestellt am 13.10.2016

Flurstück: 432/148
Flur: 19
Gemarkung: Neuendorf

Gemeinde: Koblenz
Landkreis: Stadt Koblenz

Am Wasserturm 5a
56727 Mayen

5581214

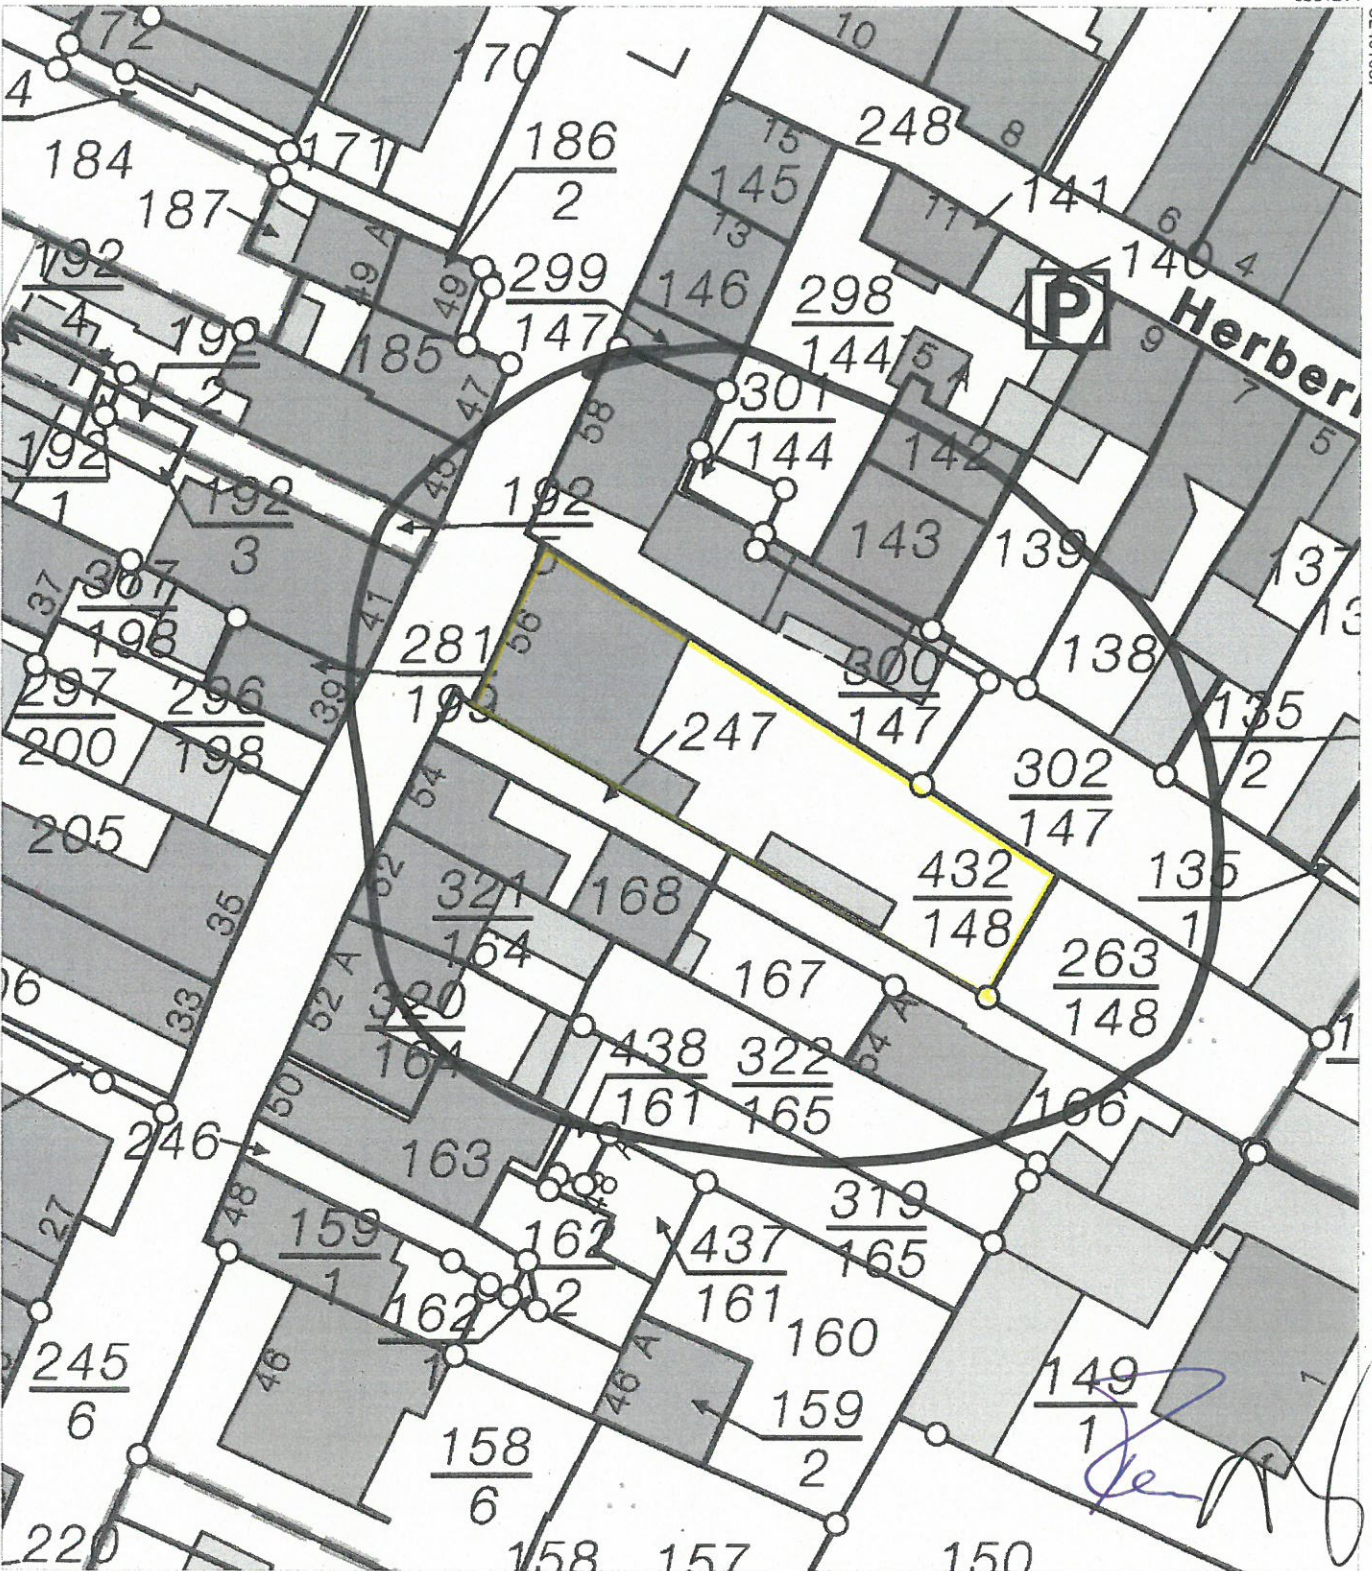

5581109


Maßstab 1 : 500

0 5 10 15 Meter


Vervielfältigungen für eigene Zwecke sind zugelassen. Eine unmittelbare oder mittelbare Vermarktung, Umwandlung oder Veröffentlichung der Geobasisinformationen bedarf der Zustimmung der zuständigen Vermessungs- und Katasterbehörde (§12 Landesgesetz über das amtliche Vermessungswesen).

Hergestellt durch Öffentlich best. Vermessungsingenieur Dipl.-Ing. Daniel Neuroth.


Befugnis eingeräumt am 08. April 2013 durch Landesamt für Vermessung und Geobasisinformation Rheinland-Pfalz

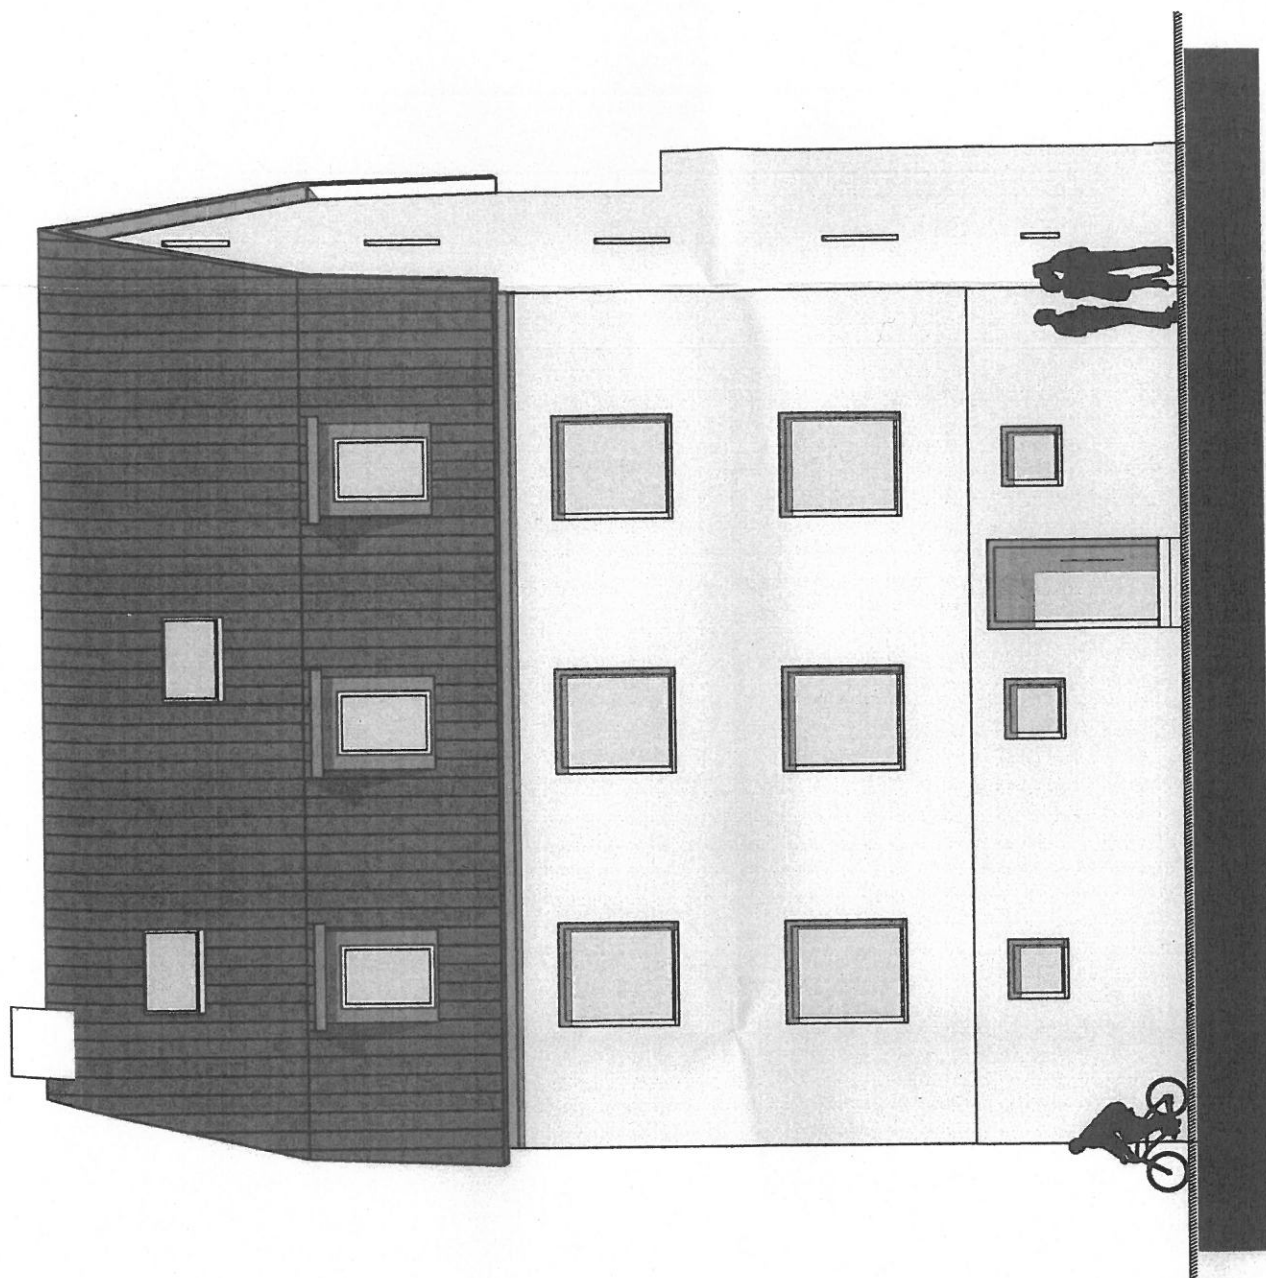

strassenansicht / nord - west

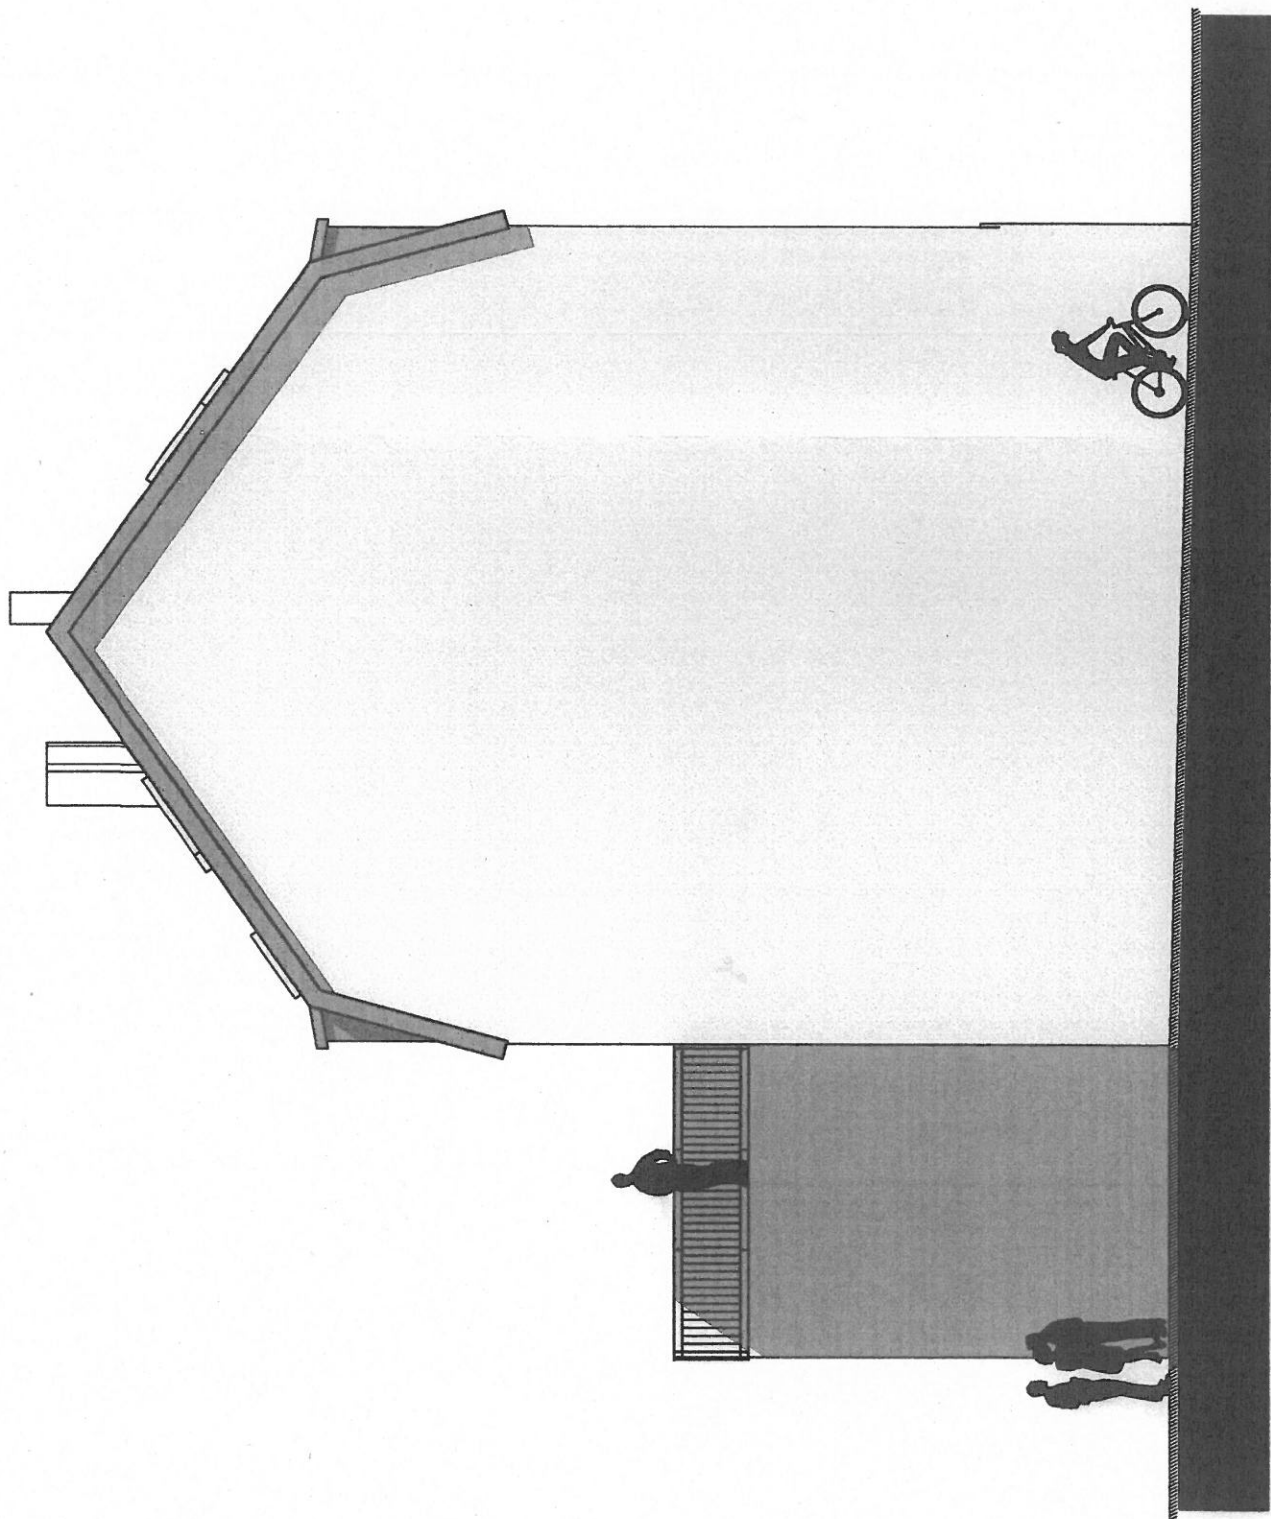

giebel nord - ost

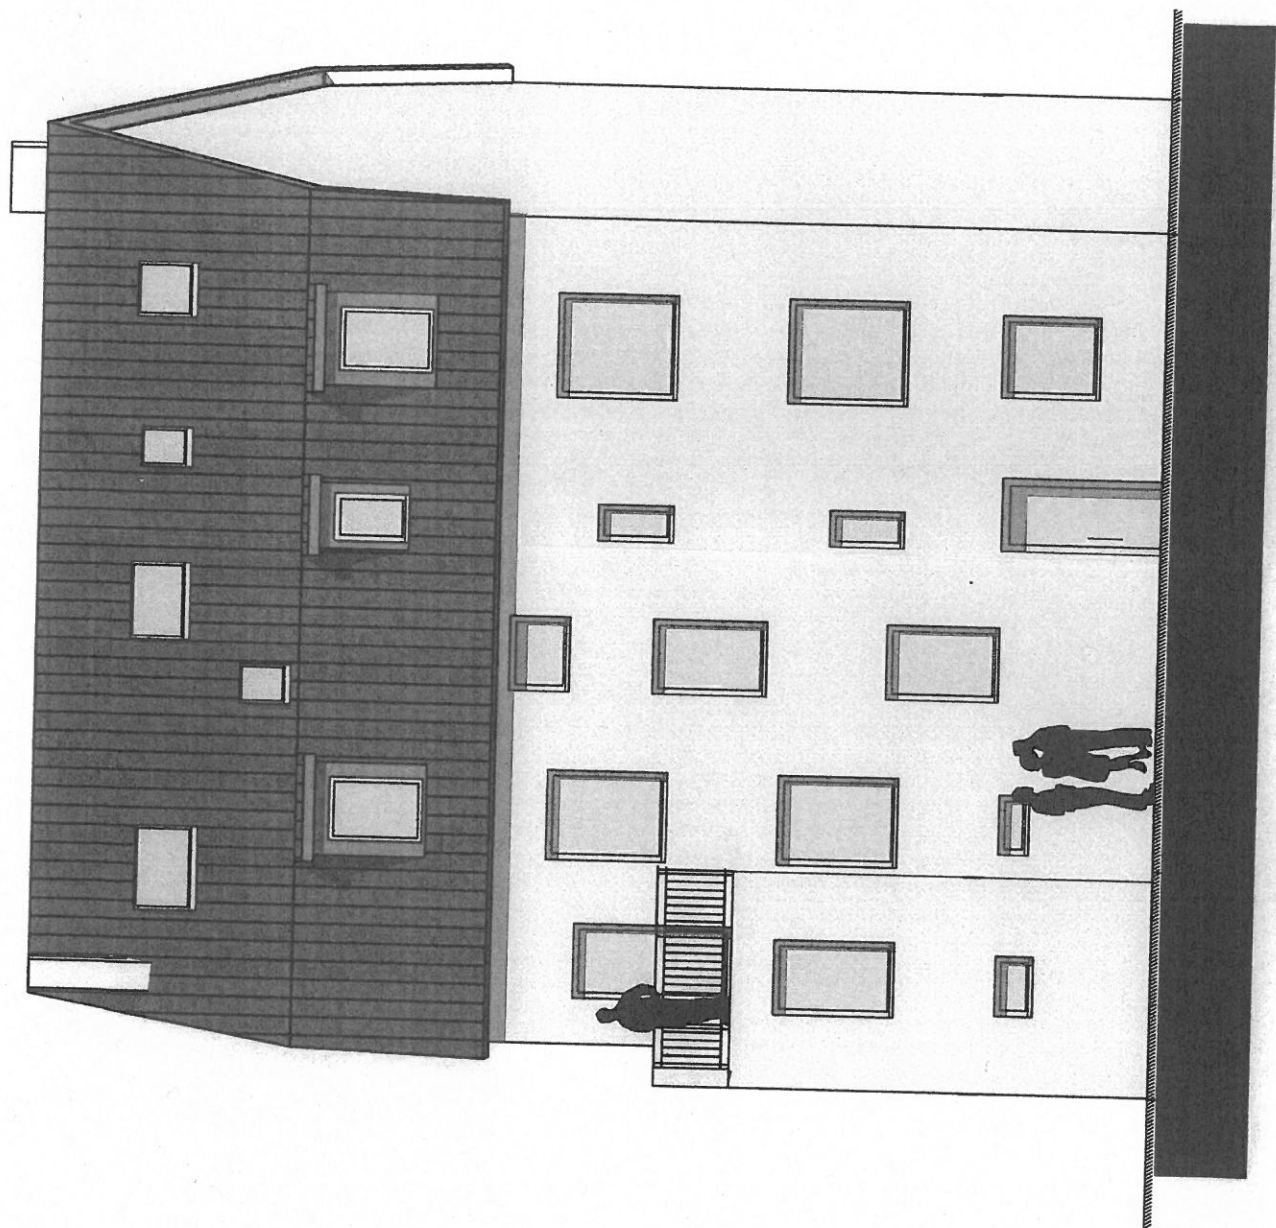

gartenansicht süd - ost


diehelansicht siid - west

Erweit
2-Zimr
im Da
durch
des Sp

Hochs
56070
Neuen


Bauherr :

[Redacted]
[Redacted]

Architekt

Amt für Brand- und
Katastrophenschutz
19. März 2018

Bau
Eng.: 23. Jän.


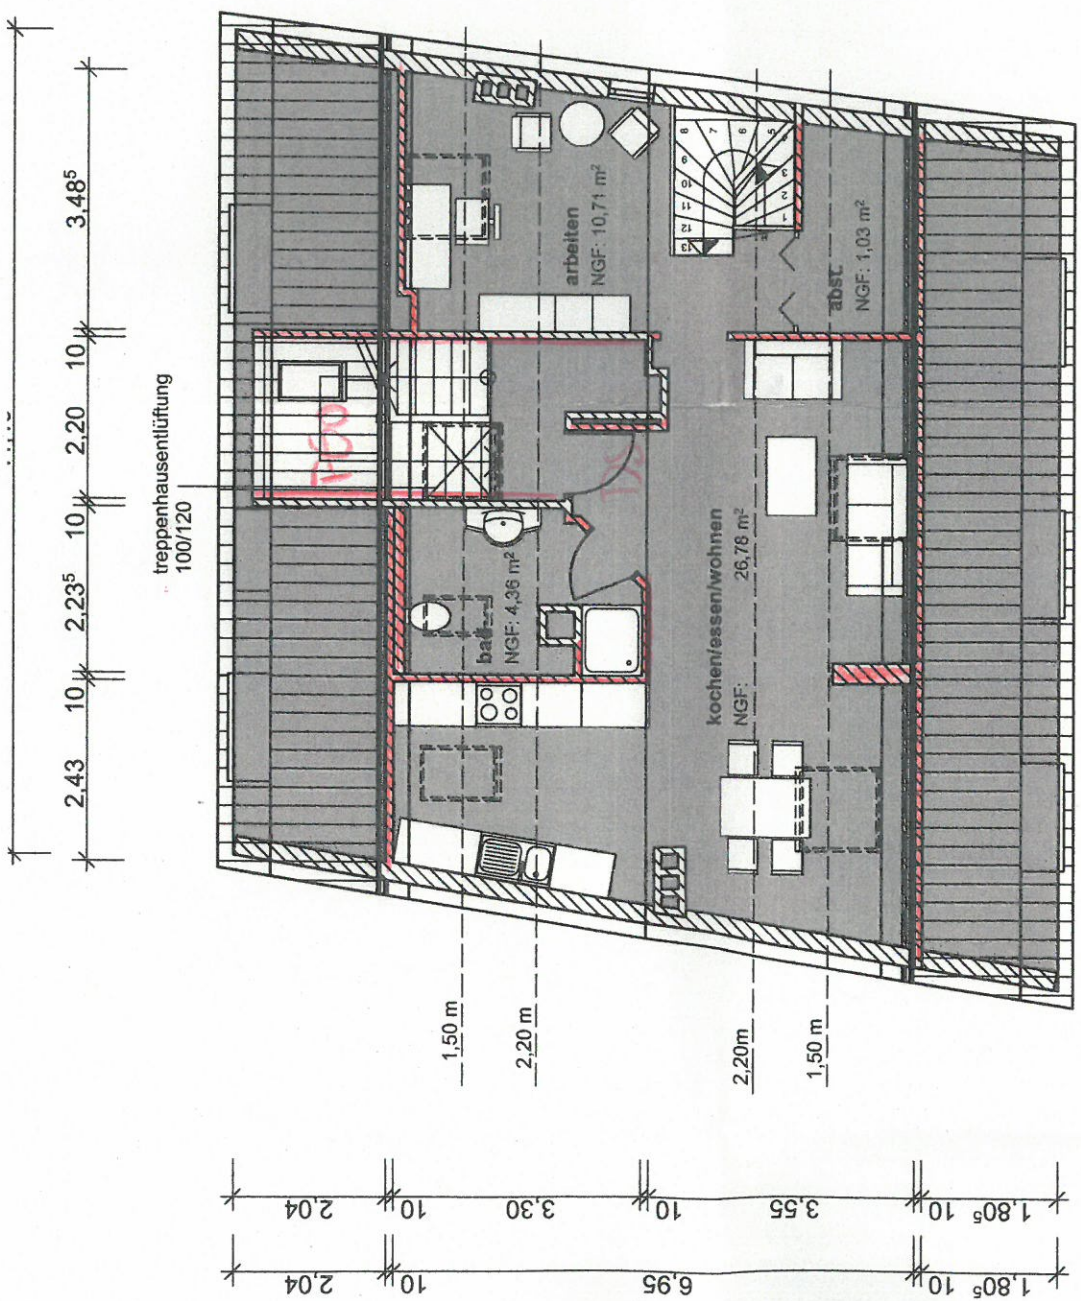


spitzboden


Amt für Brand- und
Katastrophenschutz

19. März 2018

geprüft *B. Müller*

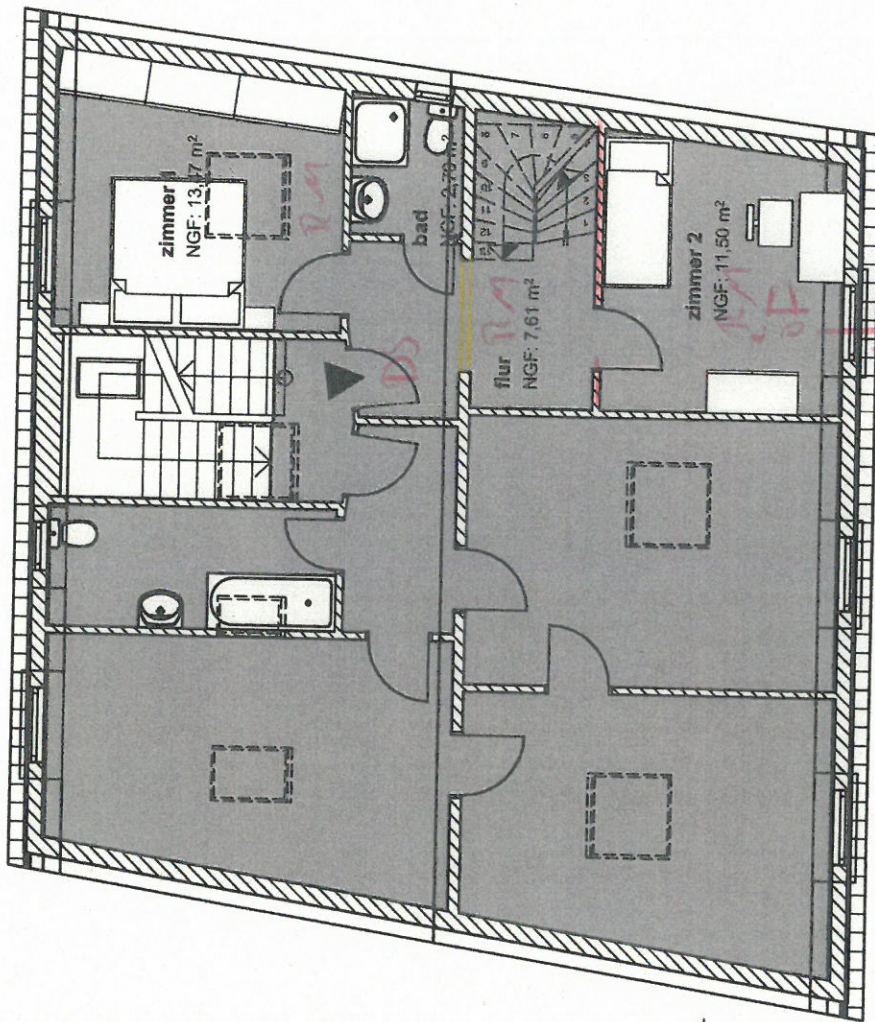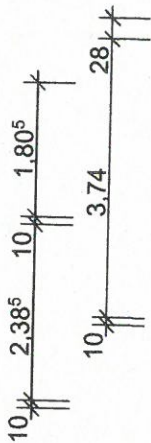

e mit der Feuerwehr Koblenz
hochfeuerhemmende Ausführung
ung von Decken und Dachschrägen
choss verzichtet.

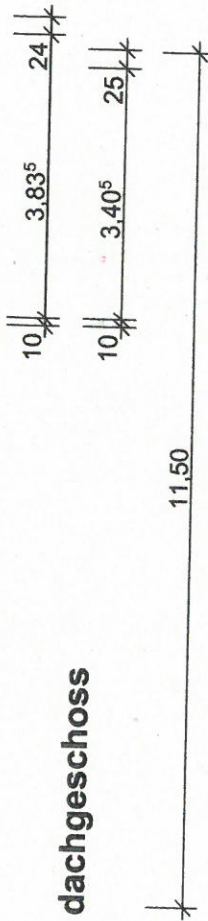

dachgeschoss

~~Amt für Brand- und
Katastrophenschutz~~
~~19. März 2018~~
~~geprüft~~