


12

12

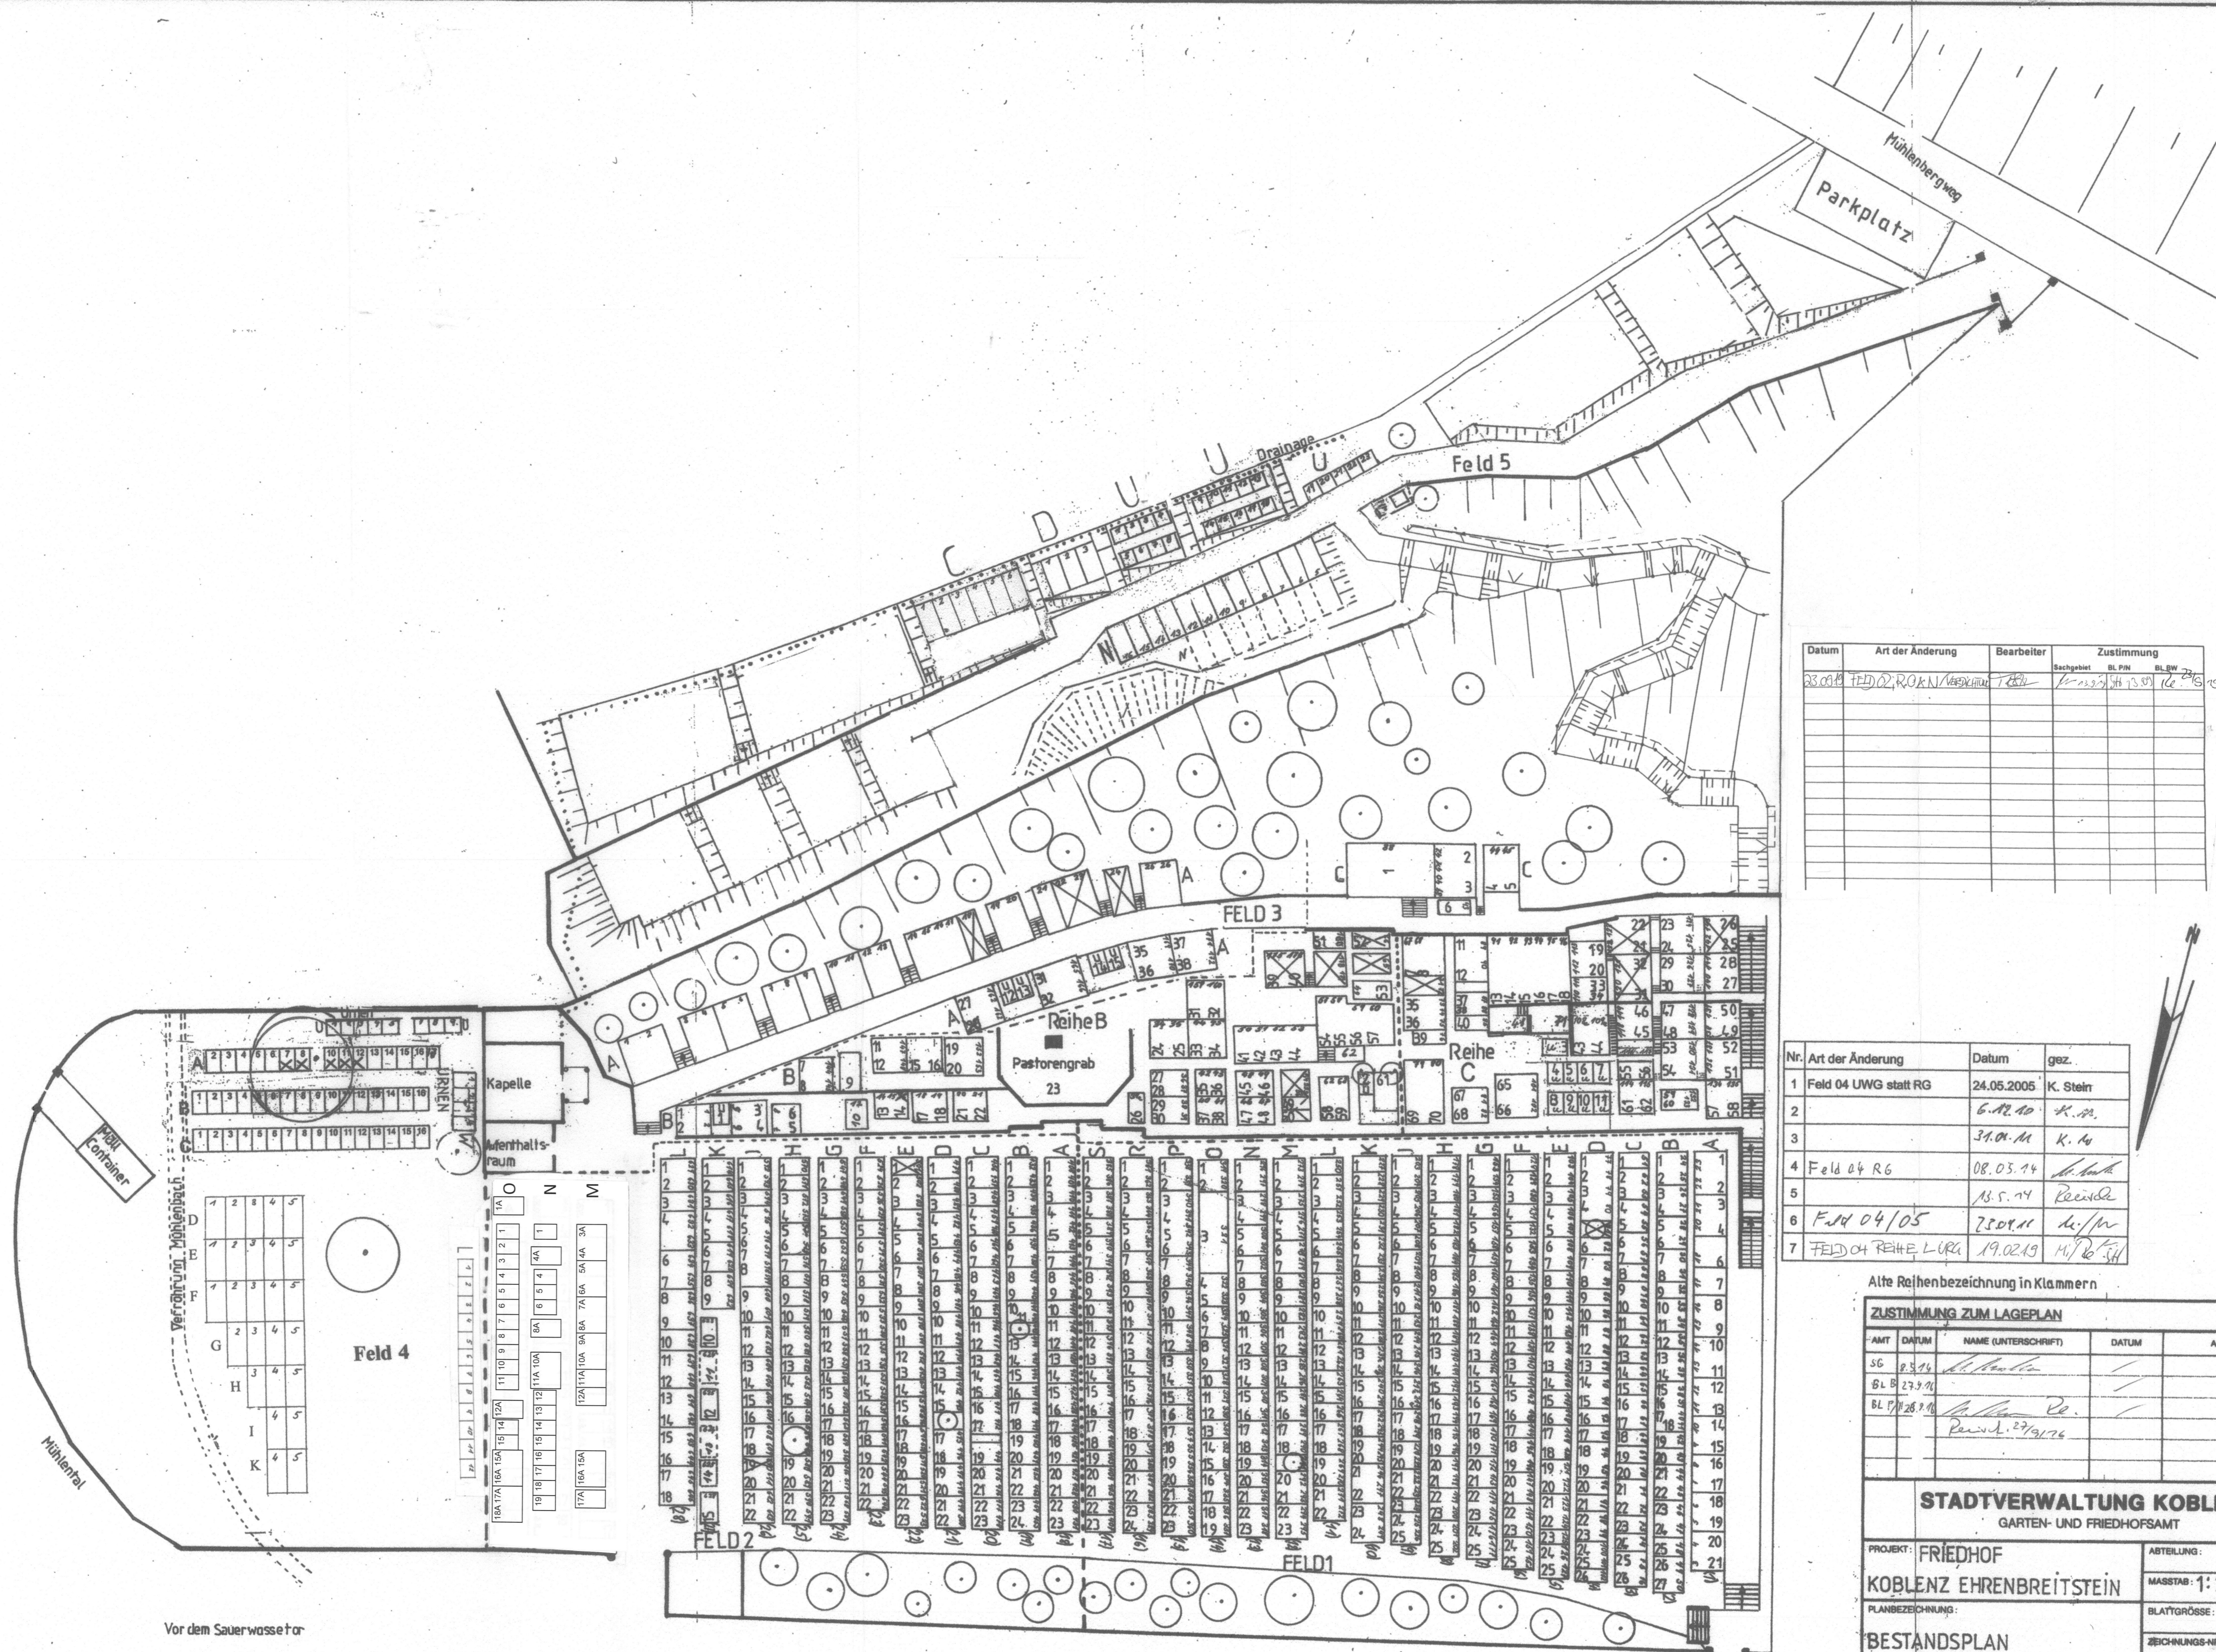

Datum	Art der Änderung	Bearbeiter	Zustimmung		
			Beschreibung	Bl. FM	Bl. BW
03.08.19	FELD 02, ROK, N, V, B, U, L, U	T. P. H.	K. Stein	K. Stein	K. Stein

Nr.	Art der Änderung	Datum	gez.
1	Feld 04 UWG statt RG	24.05.2005	K. Stein
2		6.12.10	K. M.
3		31.01.11	K. M.
4	Feld 04 RG	08.05.14	H. M.
5		18.5.14	Reinde
6	Feld 04/05	25.04.11	H. M.
7	FELD 04 REIHE L, U, R, G	19.02.13	H. P. H.

Alte Reihenbezeichnung in Klammern

AMT	DATUM	NAME (UNTERSCHRIFT)	DATUM	AUSSCHUSSE
SG	2.5.14	H. M.		
BL B	27.7.11			
BL D	17.08.14	Reinde	27.01.16	

STADTVERWALTUNG KOBLENZ
GARTEN- UND FRIEDHOFSAMT

PROJEKT: FRIEDHOF
KOBLENZ EHRENBREITSTEIN

ABTEILUNG:
MASSTAB: 1: 200

PLANBEZEICHNUNG:
BLATTGRÖSSE:

BESTANDSPLAN
BELEGUNGSPLAN FELD 5

BEARB.: M
DATUM: 4.99
11.2011

KOBLENZ
DER OBERBÜRGERMEISTER GARTEN- U. FRIEDHOFSAMT
IN VERRETUNG: M
AMTLEITER: M
8.92
M. 14
M. 96
22.04.14

12

12