


Friedhof Koblenz-Arzheim

Tausch der Pachtfläche und Einführung von Wahlgräbern

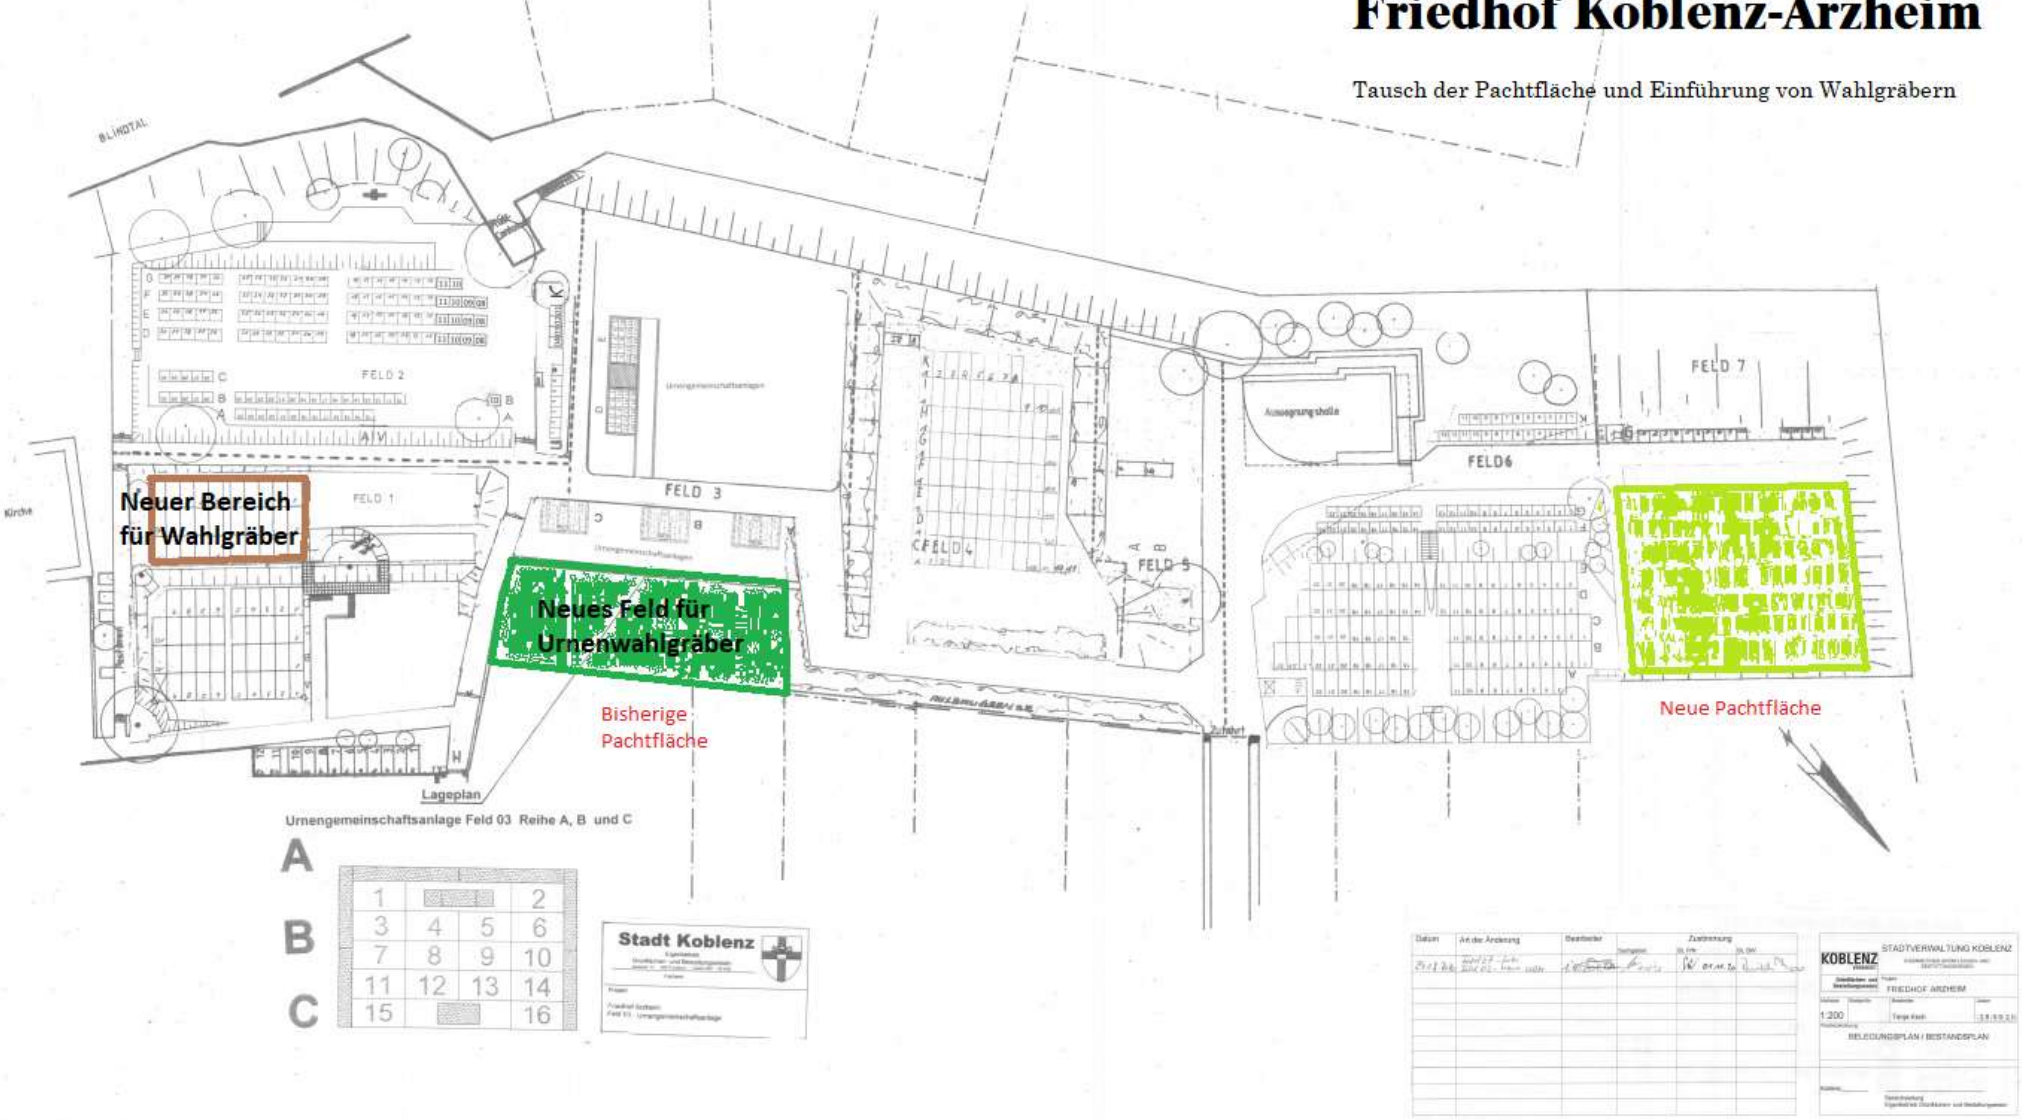

Neuer Bereich für Wahlgräber

Neues Feld für Urnenwahlgräber

Bisherige Pachtfläche

Neue Pachtfläche

Lageplan
Urmengemeinschaftsanlage Feld 03 Reihe A, B und C

A	1	2		
B	3	4	5	6
C	7	8	9	10
	11	12	13	14
	15	16		

Stadt Koblenz
Logo of the City of Koblenz

Datum	Art der Änderung	Beschreibung	Zustimmung	Unterschrift

KOBLENZ
STADTVERWALTUNG KOBLENZ
Logo of the City of Koblenz
Friedhof ARZHEIM
1200
BELEGUNGSPLAN / BESTANDSPLAN