

Ø an Hr Kunkel el. für 16/08/10

E. 11.08.10 Jca

Sitzung
Ausschuß für Bauleitpläne
am 17.08. 2010
TOP 2 Nr. 22.1

Energieversorgung Mittelrhein GmbH, Postfach 30 03 51, 56027 Koblenz



Gas-, Wasser- und Stromversor-
gungen, Betriebsführung von
Wasser- und Abwasserwerken
**HAUPTVERWALTUNG
KOBLENZ**
Ludwig-Erhard-Straße 8
56073 Koblenz
Telefon: 0261 402-0
Telefax: 0261 402-499
www.evm.de

Stadtverwaltung Koblenz
Frau Maximini
Postfach 20 15 51
56015 Koblenz

Datum und Zeichen Ihres Schreibens:
26.05.2010 – 61.2 ma

Unser Zeichen:
Netzservice Mitte - sei

Datum:
09.08.2010

Bebauungsplan Nr. 55
Rheinstraße / Rheinzollstraße / Kastorpaffenstraße

Ansprechpartner:
Sabine Seidel

Telefon:
(02 61) 4 02-3 38

Telefax:
(02 61) 4 02-4 86

e-mail
sabine.seidel@evm.de

Sehr geehrte Frau Maximini,

vielen Dank für Ihre Information vom 26.05.2010. Für die verspätete Ant-
wort möchten wir uns zu Beginn entschuldigen.


Hinsichtlich des Entwurfs zum o.g. Bebauungsplan sind Berührungspunkte
mit Versorgungsleitungen der EVM / VWM zu erwarten. Die beigefügten
Bestandspläne informieren Sie über die Lage der Versorgungsleitungen
Gas und Wasser.

Alle Maßnahmen werden wir mit der Stadt Koblenz sowie dem Bauherrn
koordinieren.

Wenn Sie noch Fragen haben, rufen Sie bitte Frau Seidel an.


Mit freundlichen Grüßen
Energieversorgung Mittelrhein GmbH


i.V. Marian Schmidt


i.A. Sabine Seidel

Anlagen

Sitz der Hauptleitung: Koblenz
Registergericht: Koblenz Nr. B 54
Vorsitzender des Aufsichtsrates:
Oberbürgermeister
Prof. Dr. Joachim Hofmann-Göttig
Geschäftsführung:
Dipl.-Kaufmann Josef Rönz
Dipl.-Ing. Günter Jahn
Bankverbindungen:
Sparkasse Koblenz
BLZ 570 501 20
Konto-Nr. 190

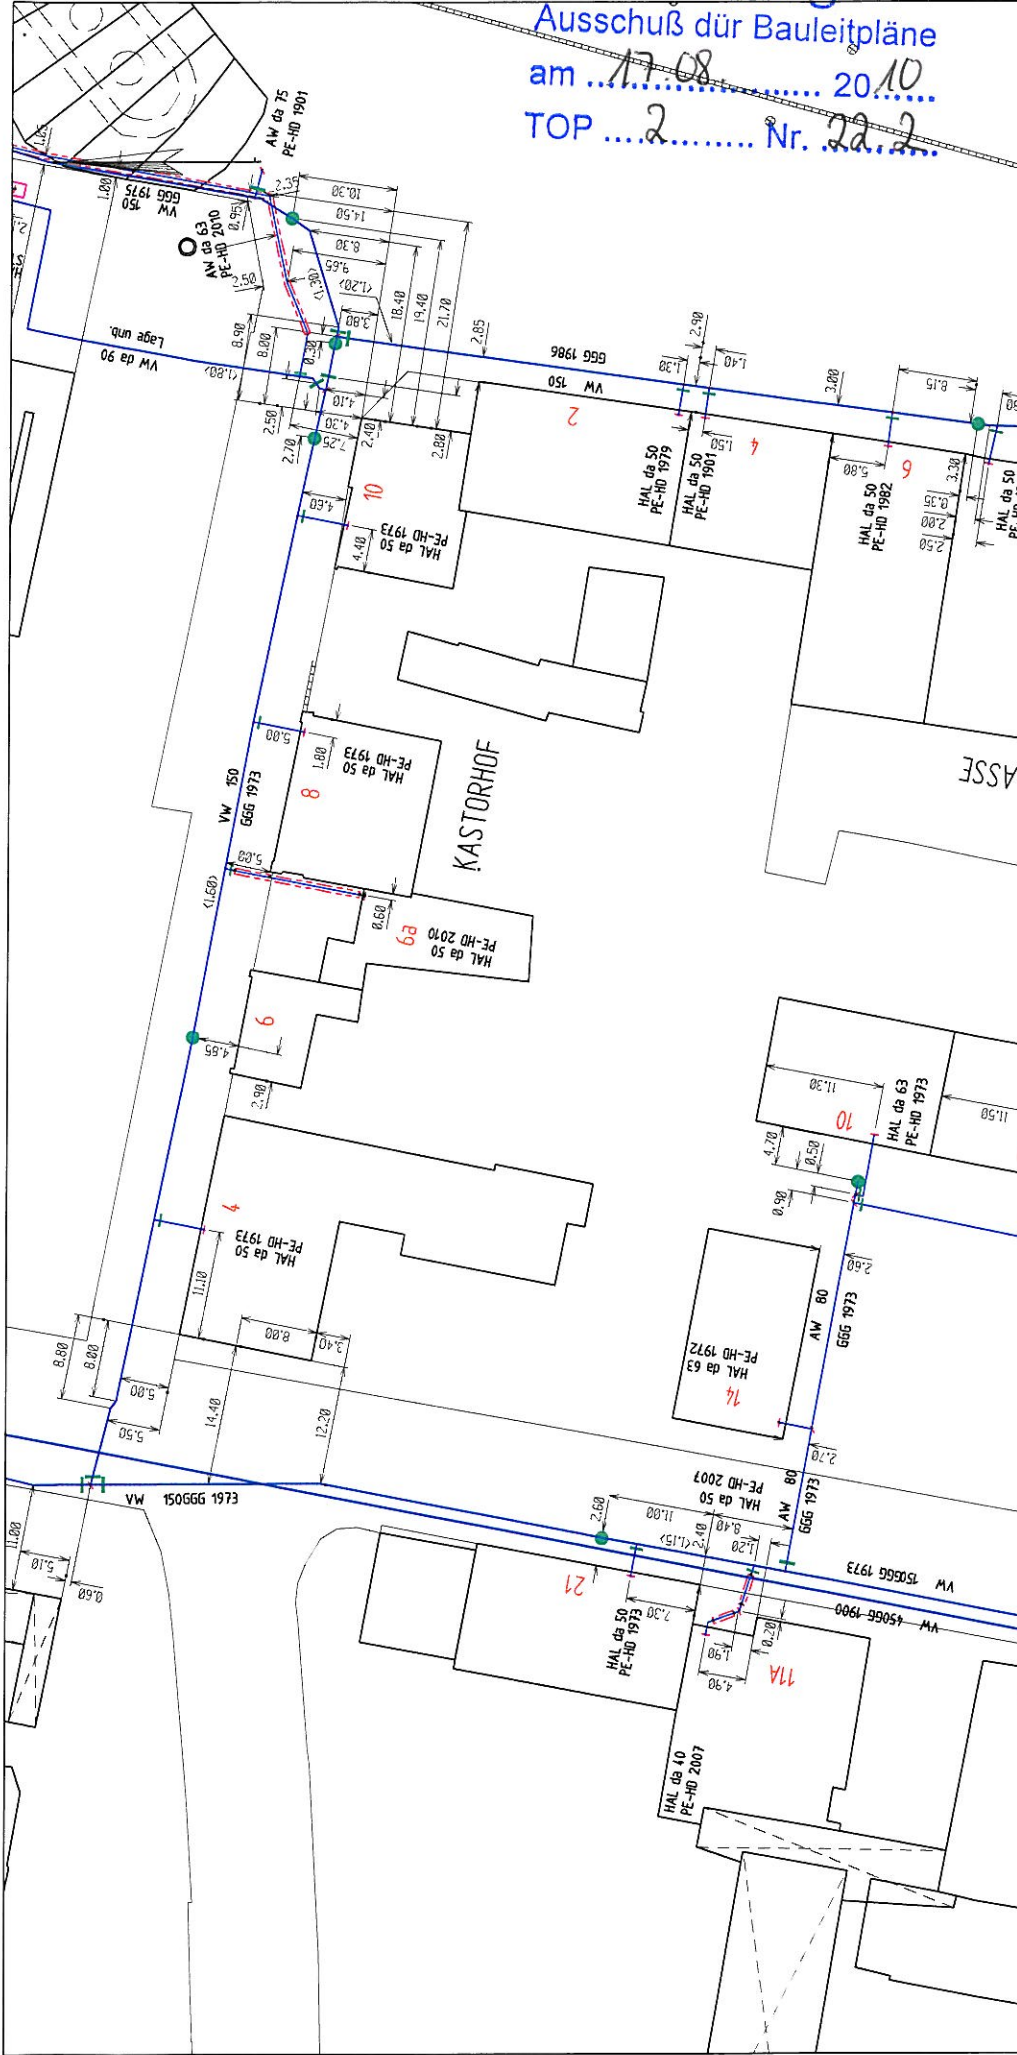

Sitzung
 Ausschuß für Bauleitpläne
 am 17.08 2010
 TOP 2 Nr. 22.2

ENERGIEVERSORGUNG MITTELHEIN GMBH

Bebauungsplan Nr. 55 – Koblenz, Rheinsstraße/Rheinrollstr. – Wasser	
Bearbeiter	seidel
Befehl. Maßstab	1:750
Datum:	09.08.2010

Der Empfänger dieses Leitungsplanes wird darauf hingewiesen, daß die eingezeichneten Leitungen nicht maßstabgerecht wiedergegeben sind. Für die Richtigkeit etwa eingetragener Maßangaben wird keine Gewähr übernommen. Bei Erdarbeiten hat sich der Unternehmer über die tatsächliche Lage der Leitungen durch entsprechende Maßnahmen (z. B. Suchgraben, Feststellung ob u. wo ggf. Hausanschlußleitungen bestehen bzw. neu hinzugekommen sind usw.) selbst zu informieren. In der Nähe von Versorgungsleitungen darf nur von Hand gearbeitet werden.

Sitzung

Ausschuß für Bauleitpläne

am 17.08. 2010

TOP 2 Nr. 223



ENERGIEVERSORGUNG MITTELRHEIN GMBH

Bebauungsplan Nr. 55 - Koblenz, Rheinstraße/Rheinzollstrf.

Bearbeiter: seidel ungf. Maßstab: 1:750 Datum: 09.08.2010

Der Empfänger dieses Leitungsplanes wird darauf hingewiesen, daß die eingezeichneten Leitungen nicht maßstabsgerecht wiedergegeben sind. Für die Richtigkeit etwa eingetragener Maßangaben wird keine Gewähr übernommen. Bei Erdarbeiten hat sich der Unternehmer über die tatsächliche Lage der Leitungen durch entsprechende Maßnahmen (z. B. Suchgräben, Feststellung ob u. wo ggf. Hausanschlüßleitungen bestehen bzw. neu hinzugekommen sind usw.) selbst zu informieren. In der Nähe von Versorgungsleitungen darf nur von Hand gearbeitet werden.

